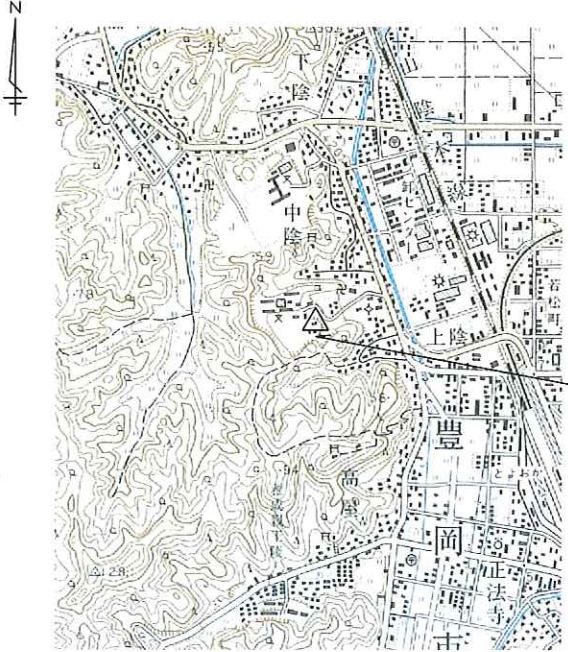
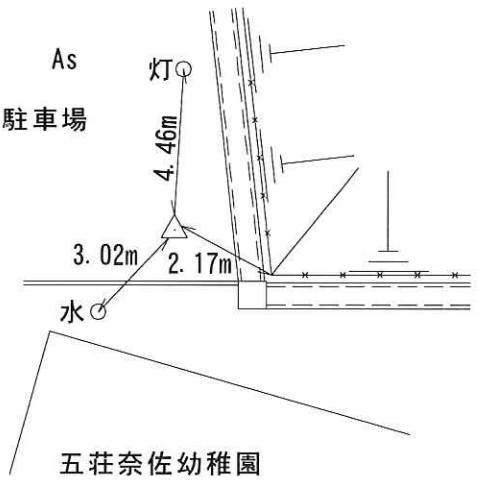


## 2級基準点の記

|   |                     |  |  |                              |
|---|---------------------|--|--|------------------------------|
| ふりがな<br>点名  | 1005A:              | 1/20万図名  | 1/5万図名                                 | _____                        |
|   |                     | 鳥取   | 城崎                                     | _____                        |
| 冠字選点番号  | _____               | 設置区分   | 地下                                     | _____                        |
| 標識番号  | 金属標 1005A           | 柱石長  | __ m                                   |                              |
| 所在地   | 兵庫県豊岡市上陰422地先       |  |  |                              |
|   |                     | 地目   | 学校用地                                   |                              |
| 所有者   | 豊岡市                 |  |  |                              |
| 選点  | 平成 25 年 4 月 10 日    | 選点者  | 田中純生                                   |                              |
| 設置  | 平成 25 年 5 月 2 日     | 設置者  | 田中純生                                   |                              |
| 観測  | 平成 25 年 7 月 10 日    | 観測者  | 田中純生                                   |                              |
| 自動車到達地点   | 豊岡市立五荘奈佐幼稚園駐車場(本点横) |  |  |                              |
| 歩道状況  | なし                  |  |  |                              |
| 徒歩時間(距離)  | なし                  |  |  |                              |
| 基準点周囲の状況  | 北側駐車場・南側校舎          |  |  |                              |
| 履歴 (1)  |                     |  |  |                              |
| 履歴 (2)  |                     |  |  |                              |
| 備考  | 平成25年5月2日 再設        |  | アンテナ高                                  |                              |
|   | GNSS測量による           |  | <input checked="" type="checkbox"/> 本点 | 4.092m                       |
|   |                     |  |  | <input type="checkbox"/> 偏心点 |
| 要図 縮尺 1/2.5万  |                     |  |  |                              |
|  |                     |  |  |                              |

### 基準点成果表

( AREA = 5 )

2 級 基準 点 1005A

|   |          |          |       |            |   |
|---|----------|----------|-------|------------|---|
|   |          |          |       |            | m |
| B | 35° 32'  | 54.0954" | X     | -50004.452 |   |
| L | 134° 48' | 16.7724" | Y     | 42733.329  |   |
| N | - 0° 16' | 26.50"   | H     | 25.691     |   |
|   |          |          | ジオイド高 | 36.504     |   |
|   |          |          | 柱石長   | --         |   |
|   |          |          | 縮尺係数  | 0.999922   |   |

| 視通点の名称 | 平均方向角            | 距離   | 備考                      |
|--------|------------------|------|-------------------------|
|        |                  | m    |                         |
| 埋標形式   | <del>地上</del> 地中 | 標識番号 | <del>標石</del> 金属標 1005A |

「この測量成果は、国土地理院長の承認を得て同院所管の  
測量成果を使用して得たものである(承認番号) 平25 近公 第65号」

GNSS測量による